QUADRO DE ESQUADRIAS

CÓDIGO	LARGURA	ALTURA	PEITORIL	TIPO	MATERIAL	QUANTIDADE
J1	2,20	1,10	1,70	CORRER	ALUMÍNIO E VIDRO	03
J2	2,20	0,75	2,10	BASCULANTE	ALUMÍNIO E VIDRO	03
J3	1,00	0,75	2,10	BASCULANTE	ALUMÍNIO E VIDRO	02
J4	1,50	1,10	1,00	CORRER	ALUMÍNIO E VIDRO	02
J5	4,00	1,10	1,00	VIDRO FIXO	ALUMÍNIO E VIDRO	02
J6	0,70	1,00	1,00	BASCULANTE	ALUMÍNIO E VIDRO	01
J7	4,78	1,80	1,00	MAXIM-AR/FIXA	ALUMÍNIO E VIDRO	02
J8	2,35	1,80	1,00	MAXIM-AR/FIXA	ALUMÍNIO E VIDRO	02
J9	4,20	2,00	1,00	VIDRO FIXO	ALUMÍNIO E VIDRO	04
J10	2,85	2,00	1,00	MAXIM-AR/FIXA	ALUMÍNIO E VIDRO	02
J11	2,60	1,80	1,00	CORRER	ALUMÍNIO E VIDRO	01
J12*	0,80	0,80	1,80	VIDRO FIXO	ALUMÍNIO E VIDRO	03
J13	2,80	0,30	2,10	PRISMA DE VENT. E ILUM.	FERRO SEM VIDRO	02
J14	2,00	1,80	1,05	CORRER	ALUMÍNIO E VIDRO	02
J15	1,40	1,80	1,00	CORRER	ALUMÍNIO E VIDRO	01
J16	1,40	1,10	1,00	MAXIM-AR	ALUMÍNIO E VIDRO	01
J17	2,00	1,05	1,80	MAXIM-AR	ALUMÍNIO E VIDRO	02
J18	1,75	1,05	1,80	MAXIM-AR	ALUMÍNIO E VIDRO	03
J19	1,75	1,80	1,05	ABRIR/FIXA	ALUMÍNIO E VIDRO	01
J20	4,00	1,05	1,05	CORRER	ALUMÍNIO E VIDRO	01
J21	4,00	1,05	1,80	MAXIM-AR	ALUMÍNIO E VIDRO	01
J22	2,00	1,00	1,10	VIDRO FIXO	ALUMÍNIO E VIDRO	01
J23	4,78	1,80	1,00	BASCULANTE/FIXA	ALUMÍNIO E VIDRO	02

QUADRO DE ESQUADRIAS

CÓDIGO	LARGURA	ALTURA	PEITORIL	TIPO	MATERIAL	QUANTIDADE
J24	2,25	1,80	1,00	BASCULANTE	ALUMÍNIO E VIDRO	04
J25	2,80	0,30	2,10	PRISMA DE VENT. E ILUM.	–	04
J26	1,50	1,10	1,00	BASCULANTE	ALUMÍNIO E VIDRO	01
J27	2,08	1,05	1,05	CORRER	ALUMÍNIO E VIDRO	02
J28	1,15	2,75	0,10	VIDRO FIXO	ALUMÍNIO E VIDRO	69
J29*	0,55	2,75	0,10	BASCULANTE	ALUMÍNIO E VIDRO	92
J30	1,15	3,50	0,10	VIDRO FIXO	ALUMÍNIO E VIDRO	101
J31	0,55	3,50	0,10	BASCULANTE	ALUMÍNIO E VIDRO	132
J32	0,75	2,40	0,90	VIDRO FIXO	ALUMÍNIO E VIDRO	174
J33	0,75	2,40	0,90	BASCULANTE	ALUMÍNIO E VIDRO	156
P1	0,70	2,10	–	ABRIR	MADEIRA	03
P2	0,80	2,10	–	ABRIR	MADEIRA	16
P3*	0,60	1,60	–	ABRIR	MADEIRA	01
P4*	0,60	1,60	–	ABRIR	MADEIRA	30
P5*	0,80	2,10	–	ABRIR	MADEIRA	06
P6*	1,80	2,00	–	DUPLA DE ABRIR	ALUMÍNIO E VIDRO	01
P7*	2,00	2,00	–	DUPLA DE ABRIR	ALUMÍNIO E VIDRO	01
P8*	1,40	2,10	–	DUPLA DE ABRIR	ALUMÍNIO E VIDRO	02
P9*	1,40	2,10	–	DUPLA DE ABRIR	ALUMÍNIO E VIDRO	03
P10	0,80	2,10	–	ABRIR	DIVISÓRIA	05
P11*	1,00	2,05	–	ABRIR	ALUMÍNIO E VIDRO	01
P12*	1,80	2,10	–	DUPLA DE ABRIR	ALUMÍNIO E VIDRO	02

QUADRO DE ESQUADRIAS

CÓDIGO	LARGURA	ALTURA	PEITORIL	TIPO	MATERIAL	QUANTIDADE
P13	1,70	2,10	–	DUPLA DE ABRIR	ALUMÍNIO	02
P14	0,80	2,20	–	ABRIR	ALUMÍNIO	01
P15*	0,90	2,10	–	ABRIR	ALUMÍNIO	01
P16	0,80	2,10	–	ABRIR	ALUMÍNIO	03
P17	1,40	2,10	–	DUPLA DE ABRIR	ALUMÍNIO	01
P18*	1,60	2,15	–	DUPLA DE ABRIR	VIDRO	01
P19*	0,80	2,10	–	ABRIR	MADEIRA	39
P20*	0,80	2,10	–	ABRIR	MADEIRA	03
P21	1,25	2,20	–	ABRIR	GRADE	01
P22*	1,15	2,10	–	DUPLA DE ABRIR	ALUMÍNIO E VIDRO	01

QUADRO DE ÁREAS

ÁREA	CONSTRUÍDA	CIRCULAÇÃO	COMPUTÁVEL
1° PAV.	1.431,20m²	207,58m²	1.223,62m²
2° PAV.	1.657,65m²	361,39m²	1.409,00m²
3° PAV.	2.463,17m²	221,00m²	2.242,17m²
TOTAL	5.552,02m²	789,97m²	4.874,79m²

ESPECIFICAÇÃO DE MATERIAIS

PISO
1 – KORODUR
2 – CERÂMICO
3 – EMBORRACHADO
4 – VINÍLICO SEMIFLEXÍVEL
5 – CONTRAPISO
6 – DIFERENTES TIPOS NO MESMO AMBIENTE

PAREDE
1 – REBOCADA E PINTADA
2 – REVESTIDA COM AZULEJO
3 – REVESTIDA COM AZULEJO ATÉ ALTURA DE 2,20
4 – REVESTIDA COM AZULEJO ATÉ ALTURA DE 1,80
5 – DIFERENTES TIPOS NO MESMO AMBIENTE

TETO
1 – REBOCADO E PINTADO
2 – FORRO PVC
3 – FORRO EM LAMBRIS DE MADEIRA
4 – CONCRETO APARENTE
5 – FORRO EM GESSO ACARTONADO

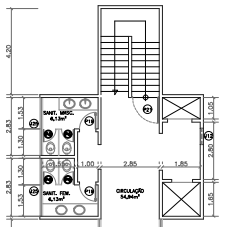

NOTAS:
– CONFERIR MEDIDAS NO LOCAL;
– MEDIDAS EM METROS;
– PAREDES NÃO COTADAS POSSUEM 15cms
– P2*: PORTA ELIANA 10cm DO PISO;
– P4*: PORTA ELIANA 20cm DO PISO;
– P5*: PORTA COM FECHADOR HORIZONTAL EM AÇO;
– P6*: BANDEIRA FINA EM VIDRO E ALUMÍNIO COM ALTURA DE 50cm ACIMA DA PORTA;
– P7*: BANDEIRA FINA EM VIDRO E ALUMÍNIO COM ALTURA DE 50cm ACIMA DA PORTA;
– P8*: BANDEIRA FINA EM VIDRO E ALUMÍNIO COM ALTURA DE 70cm ACIMA DA PORTA;
– P9*: BANDEIRA FINA EM VIDRO E ALUMÍNIO COM ALTURA DE 70cm ACIMA DA PORTA;
– P11*: BANDEIRA FINA EM VIDRO E ALUMÍNIO COM ALTURA DE 70cm ACIMA DA PORTA;
– P12*: BANDEIRA FINA EM VIDRO E ALUMÍNIO COM ALTURA DE 70cm ACIMA DA PORTA;
– P18*: BANDEIRA FINA EM VIDRO E ALUMÍNIO COM ALTURA DE 70cm ACIMA DA PORTA;
– P19*: BANDEIRA FINA EM MADEIRA COM ALTURA DE 70cm ACIMA DA PORTA;
– P20*: PORTA COM VENEZIANA EM ALUMÍNIO EMBUTIDA;
– P22*: BANDEIRA FINA EM VIDRO E ALUMÍNIO COM ALTURA DE 50cm ACIMA DA PORTA;
– J12*: ABERTURA CIRCULAR DE RAIO 40cms;
– J29*: BASCULA APOIADA SOBRE VIDRO FIXO DE DIMENSÃO 60x60cm.

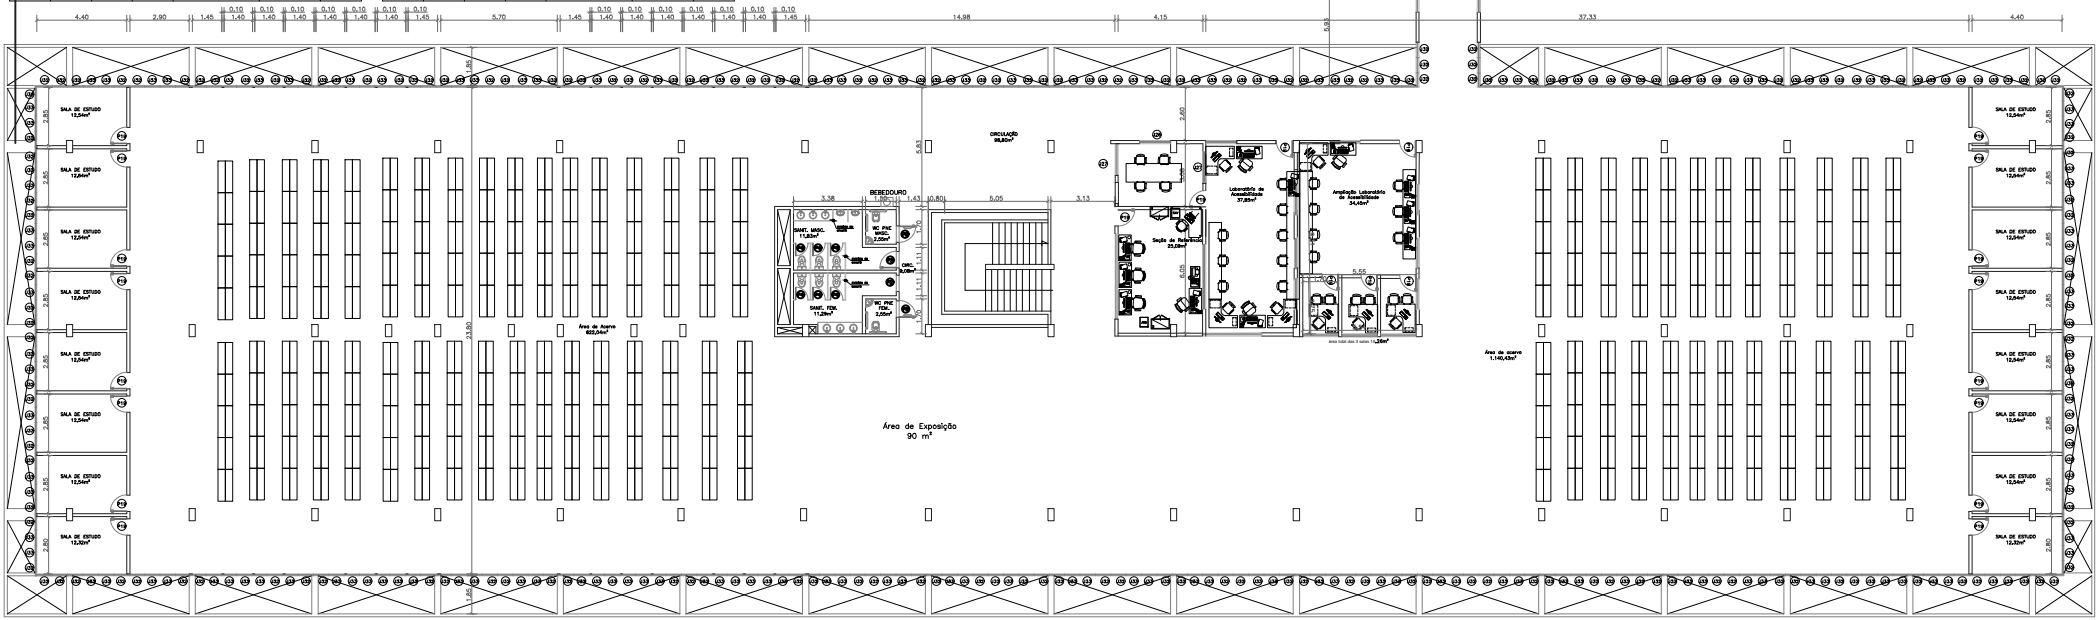

PLANTA BAIXA – 3° PAVIMENTO
ESCALA:1/100

UFES
UNIVERSIDADE FEDERAL DO ESPIRITO SANTO
PREFEITURA UNIVERSITÁRIA

REITOR:	ELESTRUDO VINÍCIUS DE CASTRO
PREFEITO:	ALEXSANDRO MATEDI
PROJETO:	
CHEFIA:	COORDENAÇÃO
GERÊNCIA:	UNIDADE ADMINISTRATIVA
EMPREENDA:	BIBLIOTECA CENTRAL
TIPO:	ARQUITETURA
DESENHO:	PLANTA BAIXA – AS BUILT
RESP. PROJETO:	CREA:
RESP. DESENHO:	CREA:
FISCALIZAÇÃO:	
ESCALA: 1:100	ÁREA TOTAL: 5.552,02 m²
DATA:	DESENHO: JUN/2020
DESENHISTA: VITOR TOLEDO	
PRANCHA: 03/03	